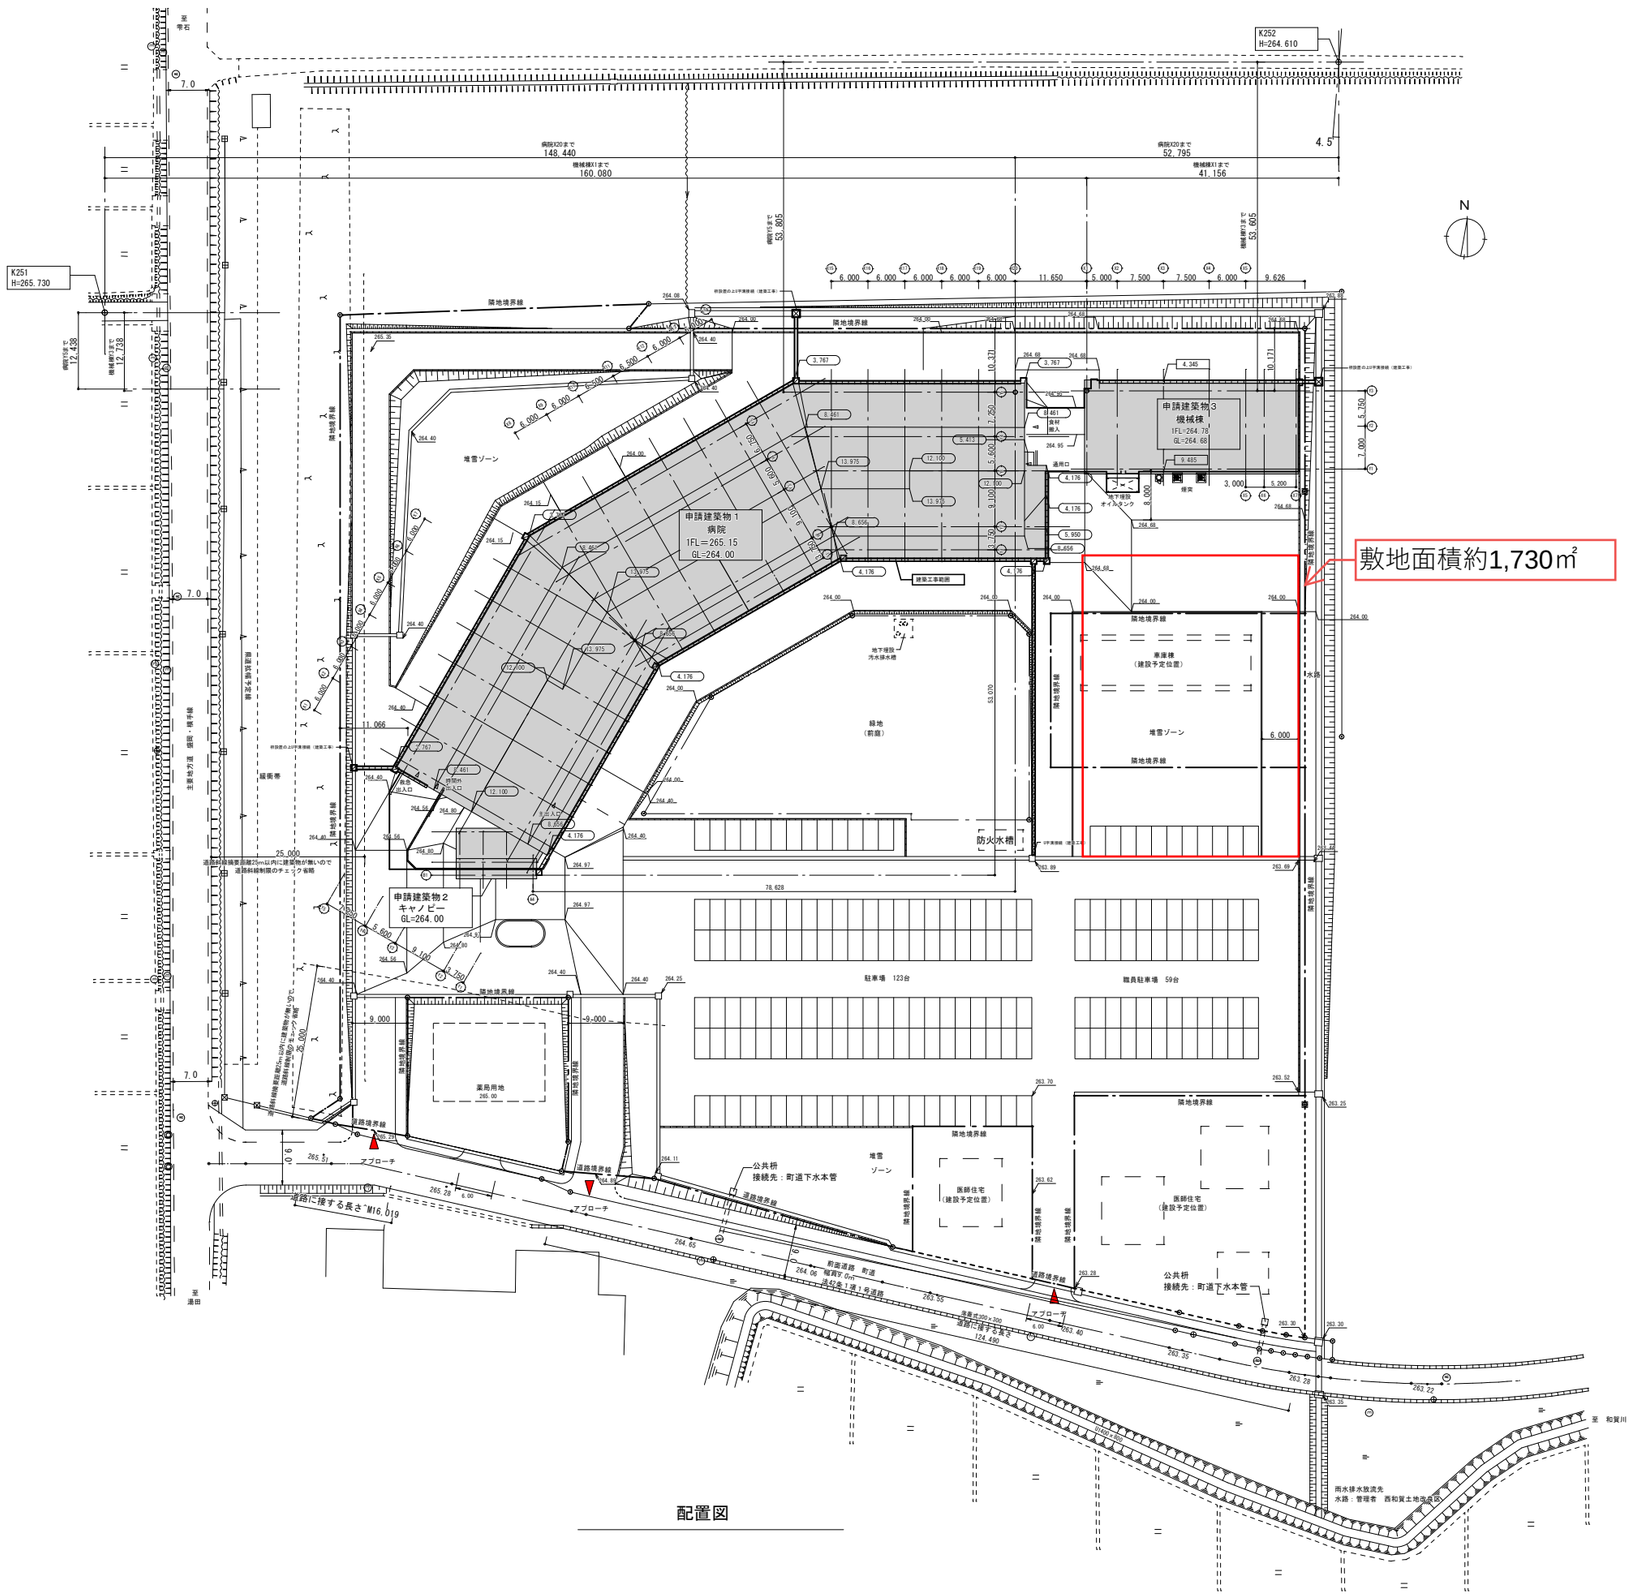

配置図

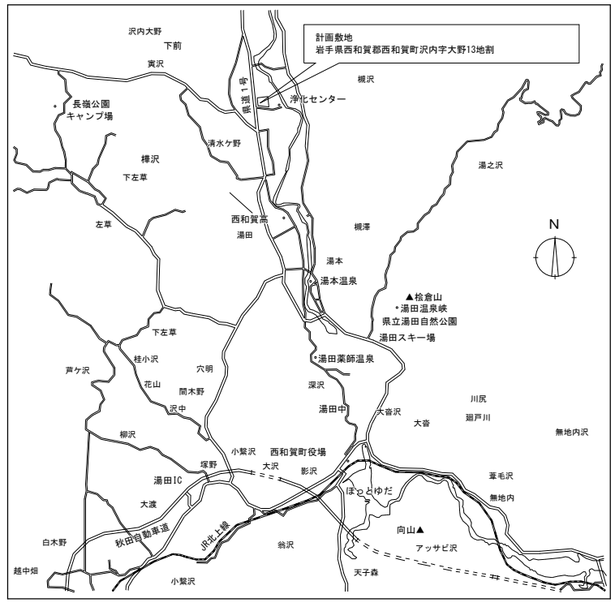

案内図 S=1/100000

申請建物計画概要

		建築面積	延床面積	構造	規模
申請建物１	病院	3,152.60㎡	4,635.93㎡	RC造	地上２階建
申請建物２	キャノピー	70.33㎡	56.24㎡	S造	地上１階建
申請建物３	機械棟	471.80㎡	576.37㎡	S造	地上２階建
	計	3,694.73㎡	5,268.54㎡		

凡例

KBM=K252（264.610）	
病院　設計GL＝264.00＝KBM-0.610	
キャノピー　設計GL＝264.00＝KBM-0.610	
機械棟　設計GL＝264.68＝KBM+0.070	

13.975　病院、キャノピー設計GLからの高さを示す

13.975　機械棟設計GLからの高さを示す

竣工図

株式会社 佐藤総合計画

設計番号	03720-010
工事名称	西和賀町国民健康保険沢内病院建設工事（建築主体）
図書名	配置図・案内図
縮尺	A1 1/500　A3 1/1000
1級建築士	第２０７８６３号　西村裕之
作成日	H26.08
通し番号	－
種別	G-016

一級建築士事務所　登録番号　宮城県知事登録　第12210245号
総設コンサルタント　登録番号　建21第843号
［旧社名／株式会社佐藤武太郎設計事務所］